

宅地整備図

(宅地番号KD05-1)


平面図

S=1:300(A3)



供給処理施設引込み位置図

S=1:100(A3)

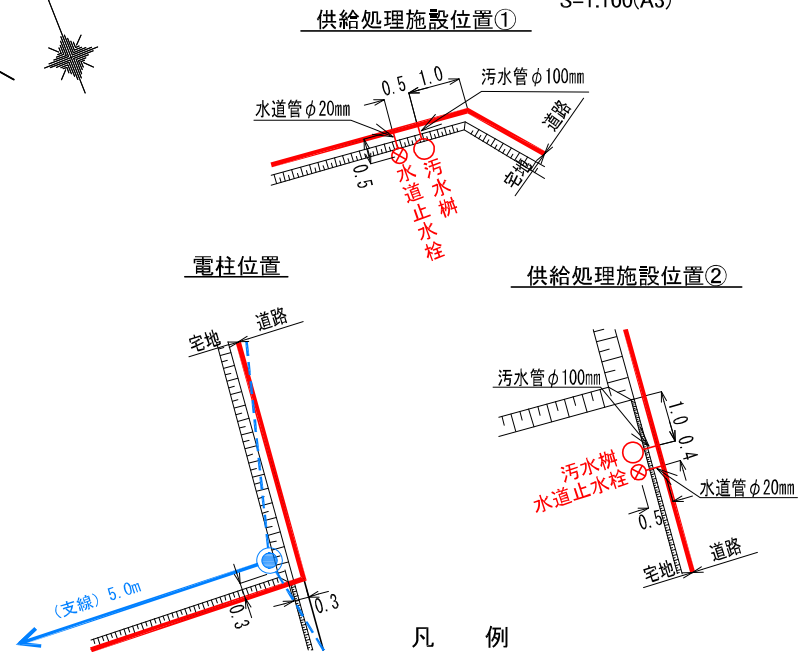

凡 例

記号	名称
	換地位置
9.90	宅盤高
	法面
(0.0)	宅盤高と道路高との高低差
田	コンクリート標
	プレート標
 →	電柱 (支線有り)
	電柱
---	電線

- (注意)
- ・ 仮換地の辺長は、事業施行中のため10cm単位で表示しております。
 - ・ 今後、出来形確認測量の結果により多少変動することがあります。
 - ・ 供給処理施設位置については、施工状況に伴い多少変動することがあります。

※ 表示数値の単位：m